



# 江津区金钗井北街62号附5号至附8号秦祖鸿商铺调整-公示（一）

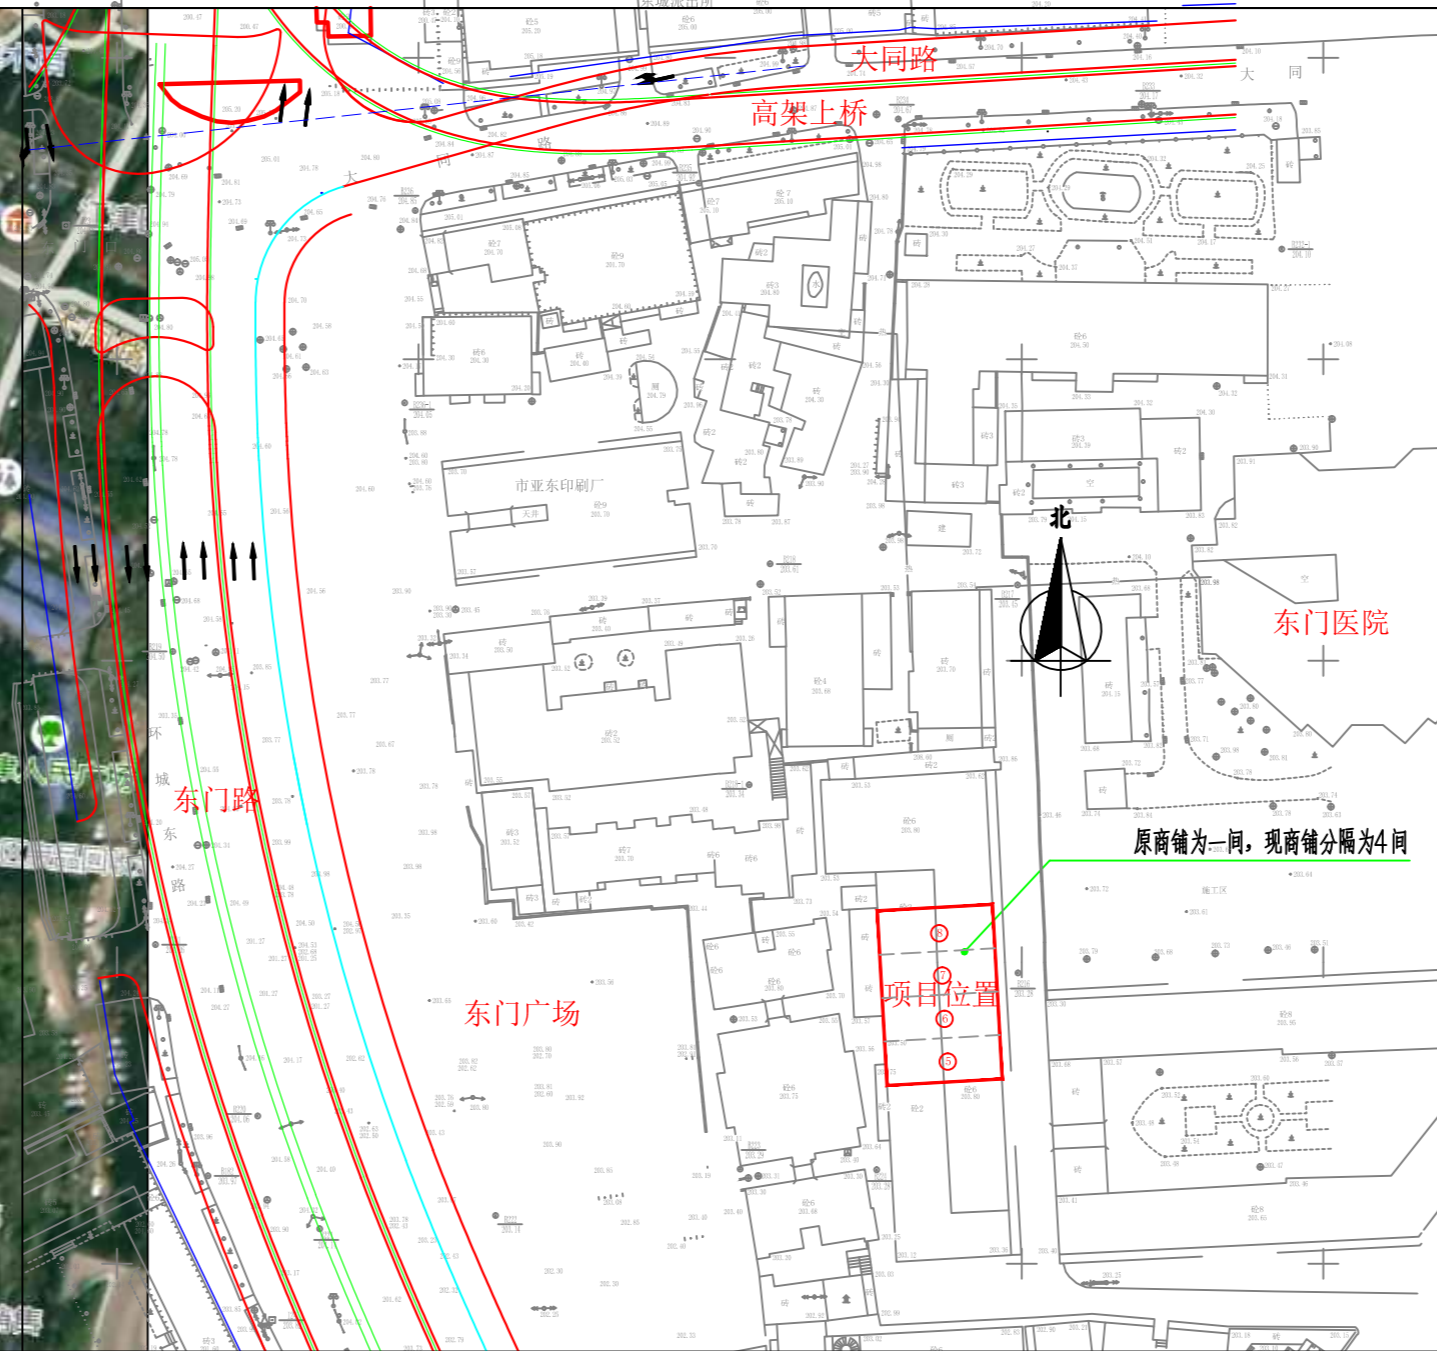

## 调整说明:

本项目位于江津区金钗井北街62号。房产证中商铺编号为附5号至附8号，商铺位于临街一层，无地下室，原房产证中商铺未进行分隔，其总长宽尺寸为29米X18.46米，现结合原竣工图及现场情况和使用需求对其进行分隔，将其分为附5号、附6号、附7号、附8号四间商铺，分隔墙体采用200厚MU10烧结页岩多孔砖与M7.5水泥砂浆砌筑，砌筑位置均在原框架柱轴线上。（详见附图）

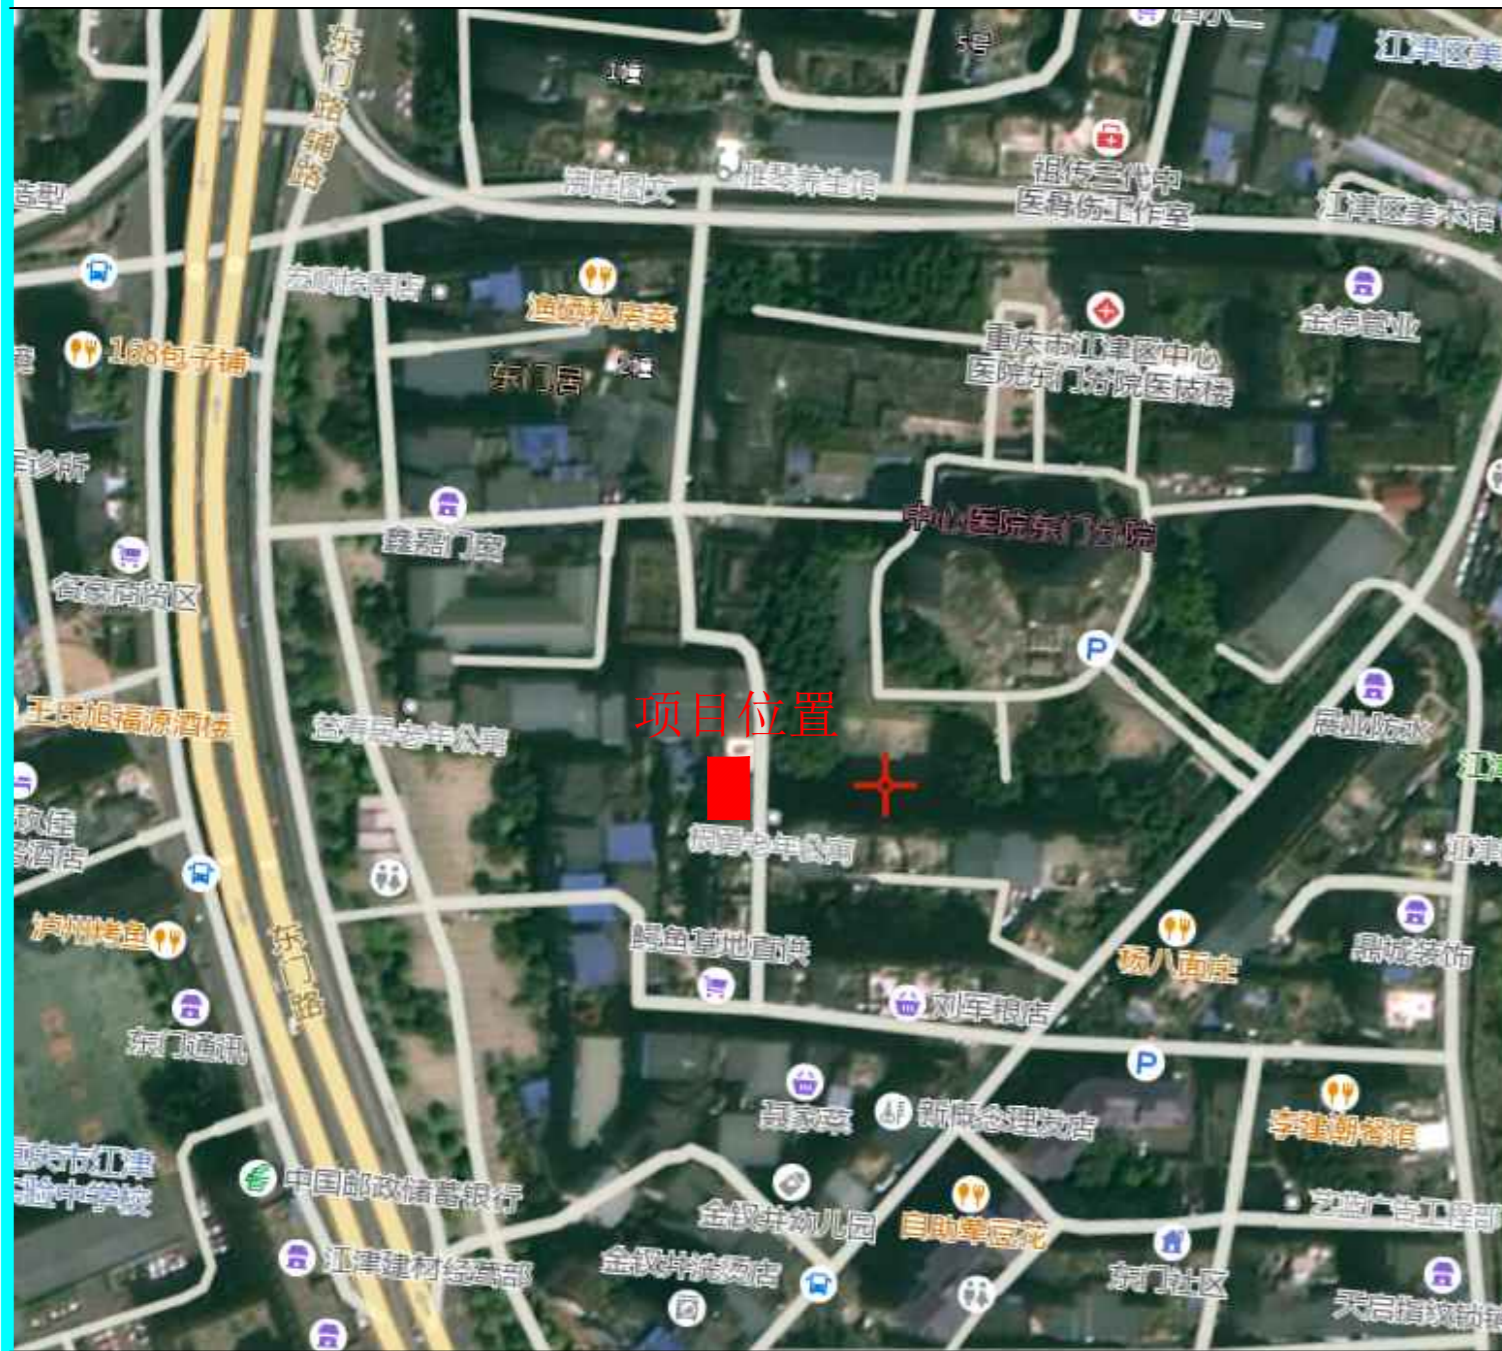


注释  
图中所有尺寸均以标注为准；除注明者外，图中标高以米(m)为单位，其余均以毫米(mm)为单位；施工前必须仔细阅读所有专业图纸，防止碰缺；施工前必须核对尺寸，无误后方可施工；所有设计变更须经设计师同意。  
Notes  
All dimensions are as shown; All levels are indicated in meter, and the other dimensions are in millimeter unless noted otherwise. All drawings shall be read carefully prior to construction; All dimensions shall be checked prior to construction. Any change to the design shall be agreed in writing by design engineer prior to construction.

索引图 Key Plan

工程设计出图专用章  
Stamp for Engineering Design

设计单位 Design Corporation  
**四川自力**  
**建筑勘测设计有限公司**  
SICHUAN ZILI SURVEY DESIGNING CO., LTD.  
建筑行业甲级 A151000709  
渝外备17463  
重庆市江津区几江建工路建委综合楼1栋  
Tel: 023-47522905 Fax: 023-47522905

## 附图一

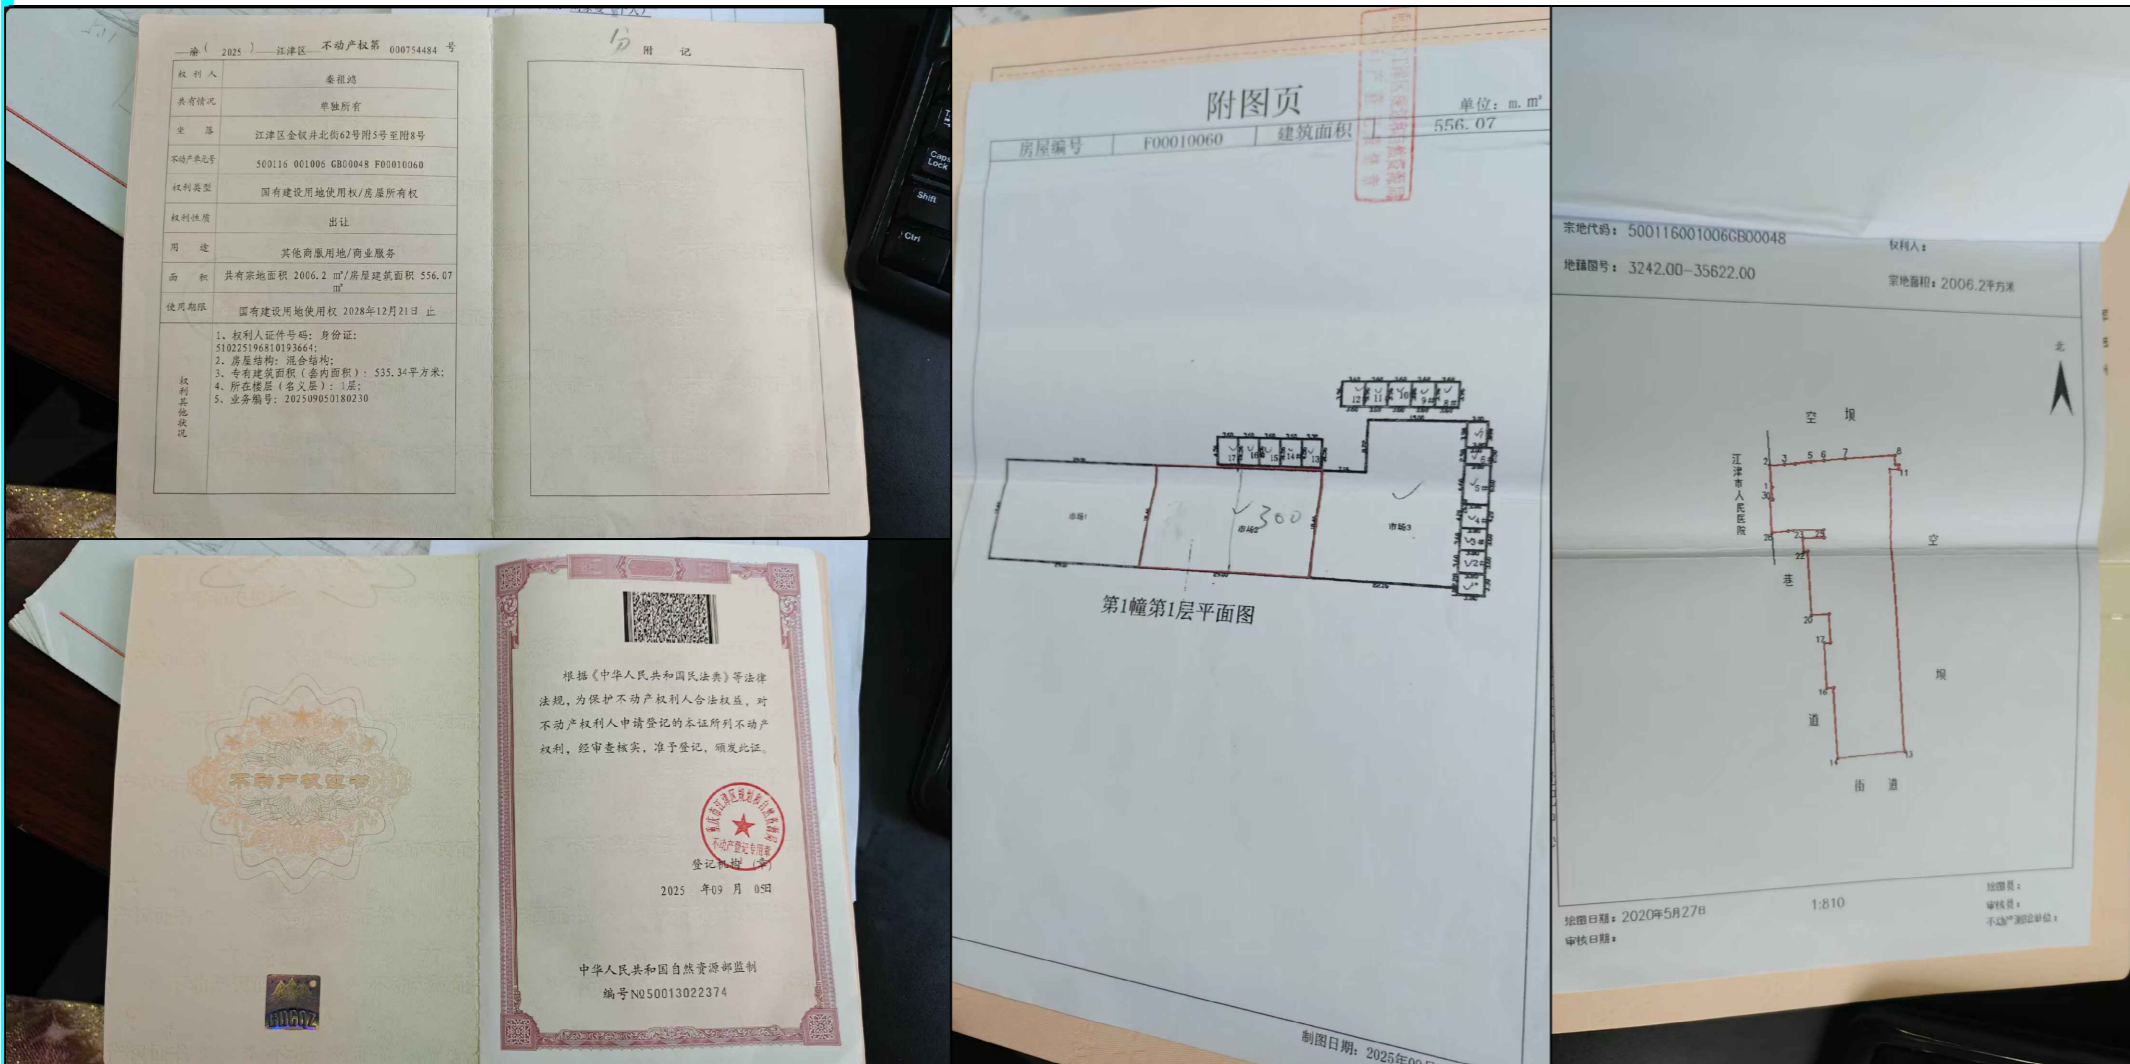


## 房产证

## 原竣工平面图


业主 Client	秦祖鸿	
项目名称 Project Name	江津区金钗井北街62号附5号至附8号秦祖鸿商铺分隔项目	
子项目名称 Sub-Project Name		
项目编号 Project Number	CQ-J-2026-78	
项目负责人 Project leader	瞿皓	瞿皓
审定 Approved	沈国庆	沈国庆
审核 Examined	周洪全	周洪全
专业负责人 Chief	瞿皓	瞿皓
校对 Checked	滕静鸽	滕静鸽
设计 Designed	高建梅	高建梅
图纸名称 Drawing Title	江津区金钗井北街62号附5号至附8号秦祖鸿商铺调整-公示（一）	
比例 Scale	1:100	
版本 Revision	A版	
日期 Date	2026.03	
图别 Category	建施	
本专业共张	张	00

# 江津区金钗井北街62号附5号至附8号秦祖鸿商铺调整-公示（二）

## 附图二

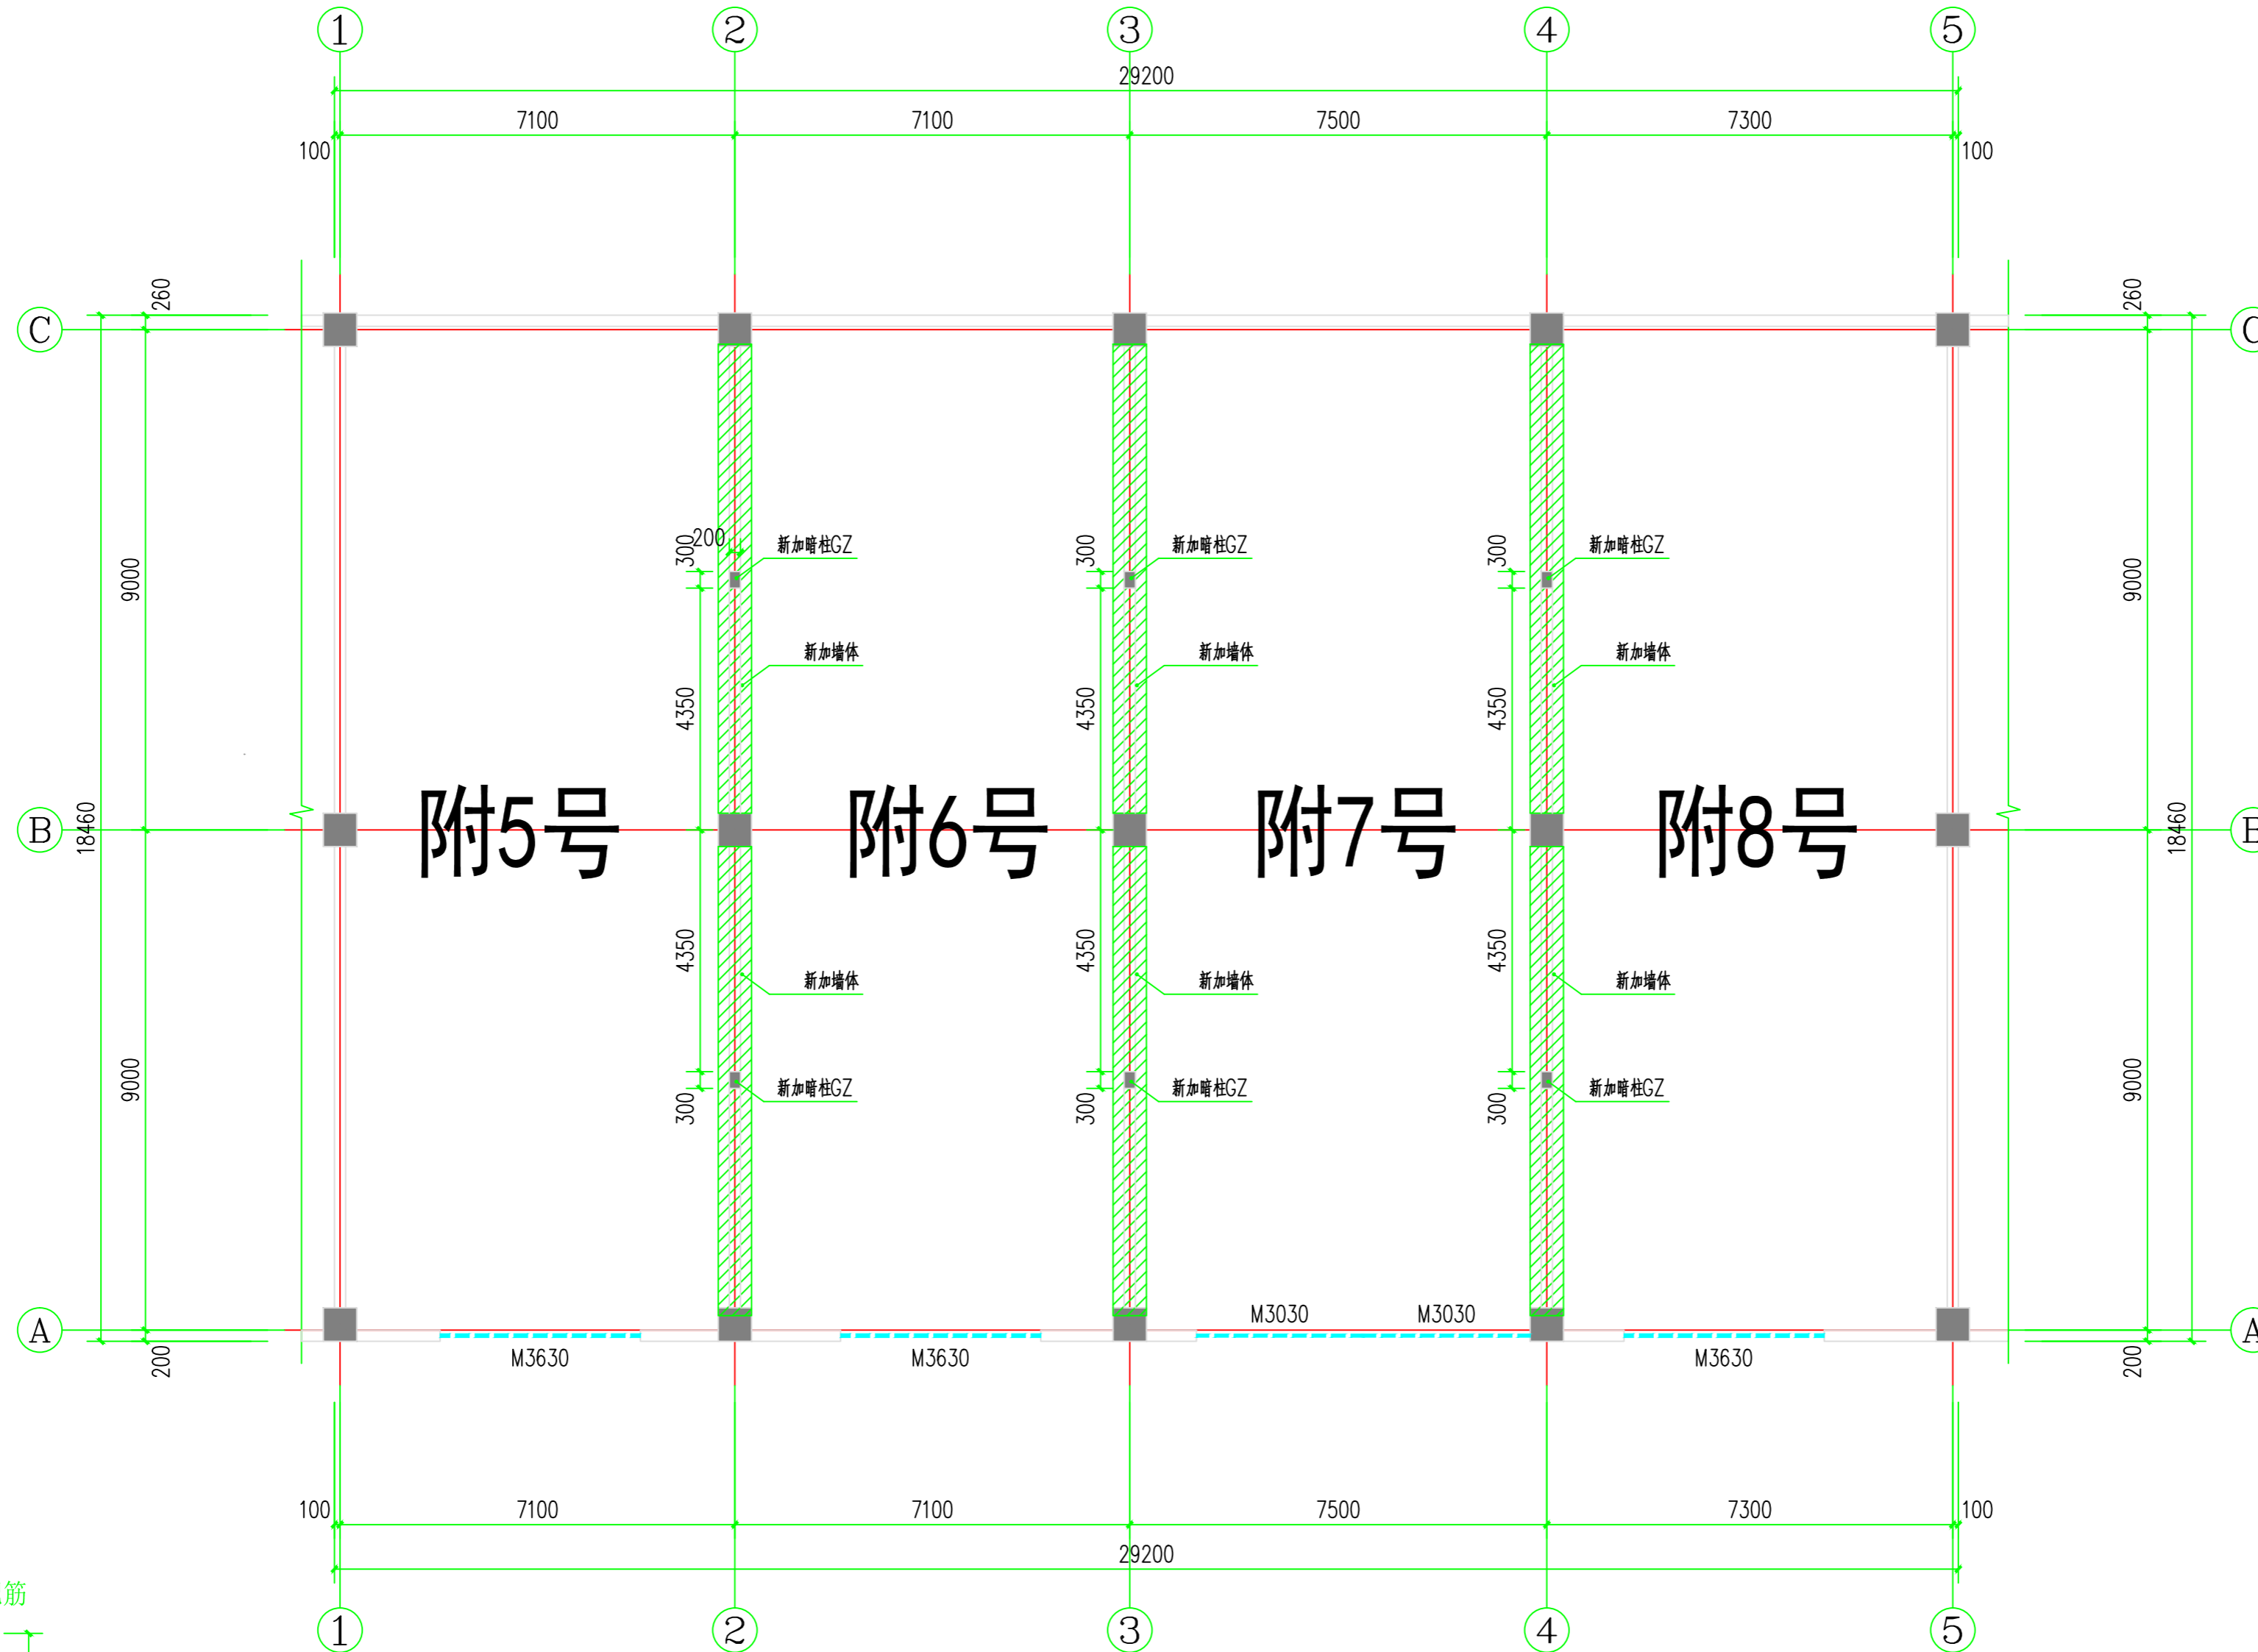

构造柱配筋

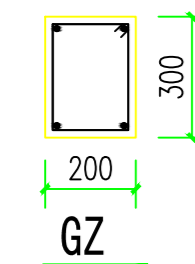

4φ14  
?8@100/200  
基础层~梁底

一层商铺平面图 1:100

墙高度未超过4m来设圈梁。

注释  
图中所有尺寸均以标注为准；除注明者外，图中标高以米(m)为单位，其余均以毫米(mm)为单位；施工前必须仔细阅读所有专业图纸，防止碰缺；施工前必须核对尺寸，无误后方可施工；所有设计变更须征求设计师同意。  
Notes  
All dimensions are as shown; All levels are indicated in meter, and the other dimensions are in millimeter unless noted otherwise. All drawings shall be read carefully prior to construction; All dimensions shall be checked prior to construction. Any change to the design shall be agreed in writing by design engineer prior to construction.

索引图 Key Plan

工程设计出图专用章  
Stamp for Engineering Design

设计单位 Design Corporation



四川自力  
建筑勘测设计有限公司  
SICHUAN ZILI SURVEY DESIGNING CO., LTD.  
建筑行业甲级 A151000709  
渝外备17463

重庆市江津区几江建工路建委综合楼1栋  
Tel: 023-47522905 Fax: 023-47522905

业主 Client

秦祖鸿

项目名称 Project Name

江津区金钗井北街62号附5号至附8号  
秦祖鸿商铺分隔项目

子项名称 Sub-Project Name

项目编号 Project Number

CQ-J-2026-78

项目负责人  
Project leader

瞿皓 瞿皓

审定  
Approved

沈国庆 沈国庆

审核  
Examined

周洪全 周洪全

专业负责人  
Chief

瞿皓 瞿皓

校对  
Checked

滕鹏鸽 滕鹏鸽

设计  
Designed

高建梅 高建梅

图纸名称 Drawing Title

江津区金钗井北街62号  
附5号至附8号秦祖鸿  
商铺调整-公示（二）

比例 Scale 1:100

版本 Revision A版

日期 Date 2026.03

图别 Category 建施

图纸编号 Drawing Number

本专业共 张 01